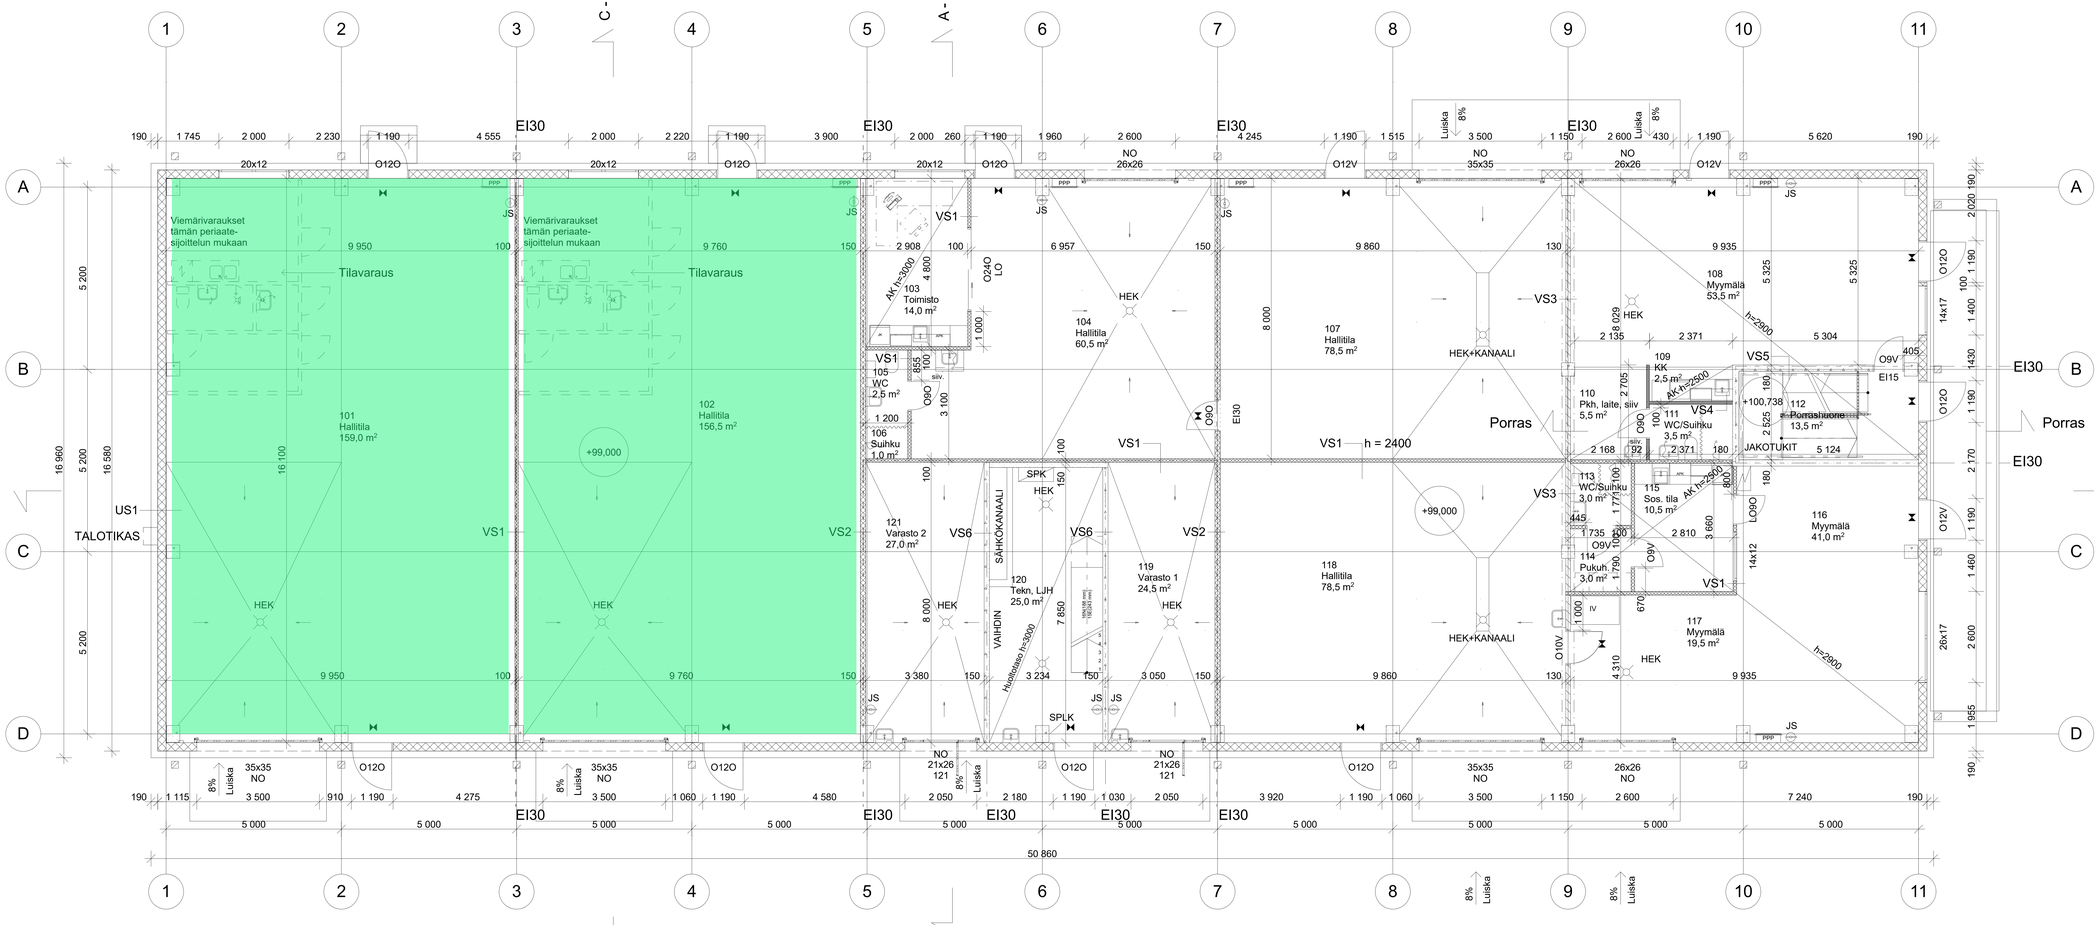

US1 Paroc kivivillaelementti 240 mm
VS1 Paroc kivivillaelementti 100 mm
VS2 Paroc kivivillaelementti 150 mm
VS3 Kahi runkopontti 130 mm
VS4 Puuranka + gyproc molemmin puolin 92 mm
VS5 Betoni 180 mm
VS6 Betoni 150 mm
VS7 Puuranka + 2 x gyproc molemmin puolin 145 mm

Vapaa tila

LOPPUPIIRUSTUS 8.3.2019

K-OH 403	KORTELITTÄ 1	TÖNTÖRNO 176	RAKENNUSLUVAN TUNNUS
RAKENNUSTOIMENPIDE UUDISRAKENNUS			PIIRUSTUSLAJI TYÖPIIRUSTUS	JUOKS. NO
RAKENNUSKOHDE JA OSOITE YRITYSTALO KUOPIONTIE 17 79600 JOROINEN			PIIRUSTUKSEN SISÄLTÖ 1 KERROS	MITTAKAAVA 1:50
MÄÄTTÄ SUUNNITTELUTOIMISTO INSINÖÖRITOIMISTO SAVOLAINEN OY PÄÄKALLIONTIE 18 87100 KAJAANI puh. 044 755 7744			SUUNNL. ARK	TYÖ NO 2018190	PIIRUS NO 101	MUUTOS
			PÄÄSUUNNITTELIJA Juha Mannermaa RA amk	
			PÄIVÄYS 9.8.2018	SUUNNITTELUN Juha Mannermaa RA amk